



構造物解体残地竣工図

(参考資料 2)

■ 構造物解体残地

市道16.97

15.97
国道・歩道

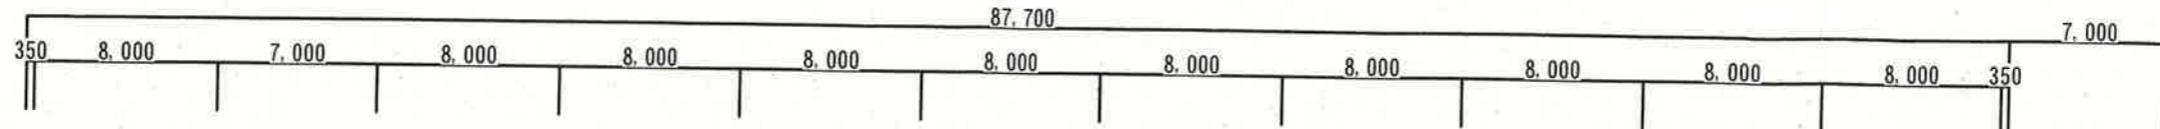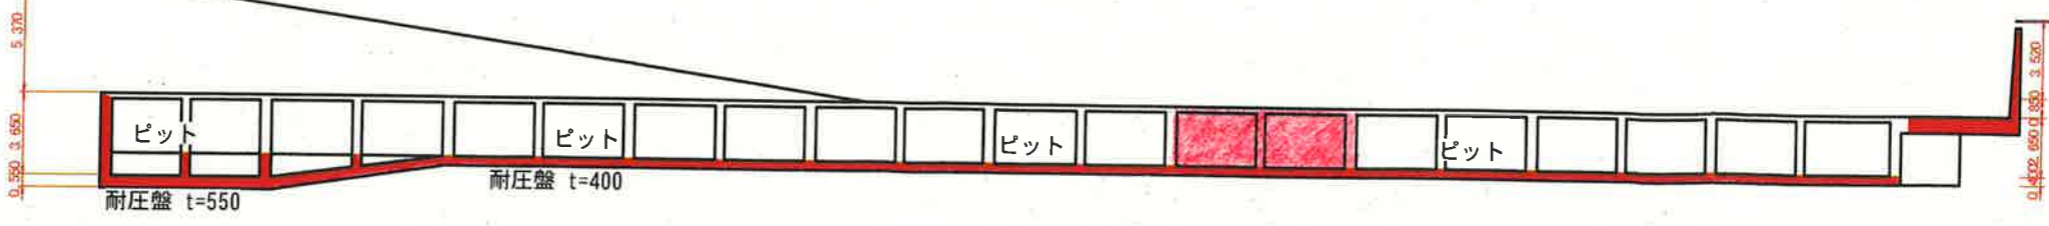

KBM 2 H=17.080m
下水7ヶ所-1受枠天端

KBM 1 H=15.896m
下水7ヶ所-1受枠天端

図号3540a-2

水準基準	
種別	街区基準点
点名	1005A
標高	15.653m
備考	真鍮標